



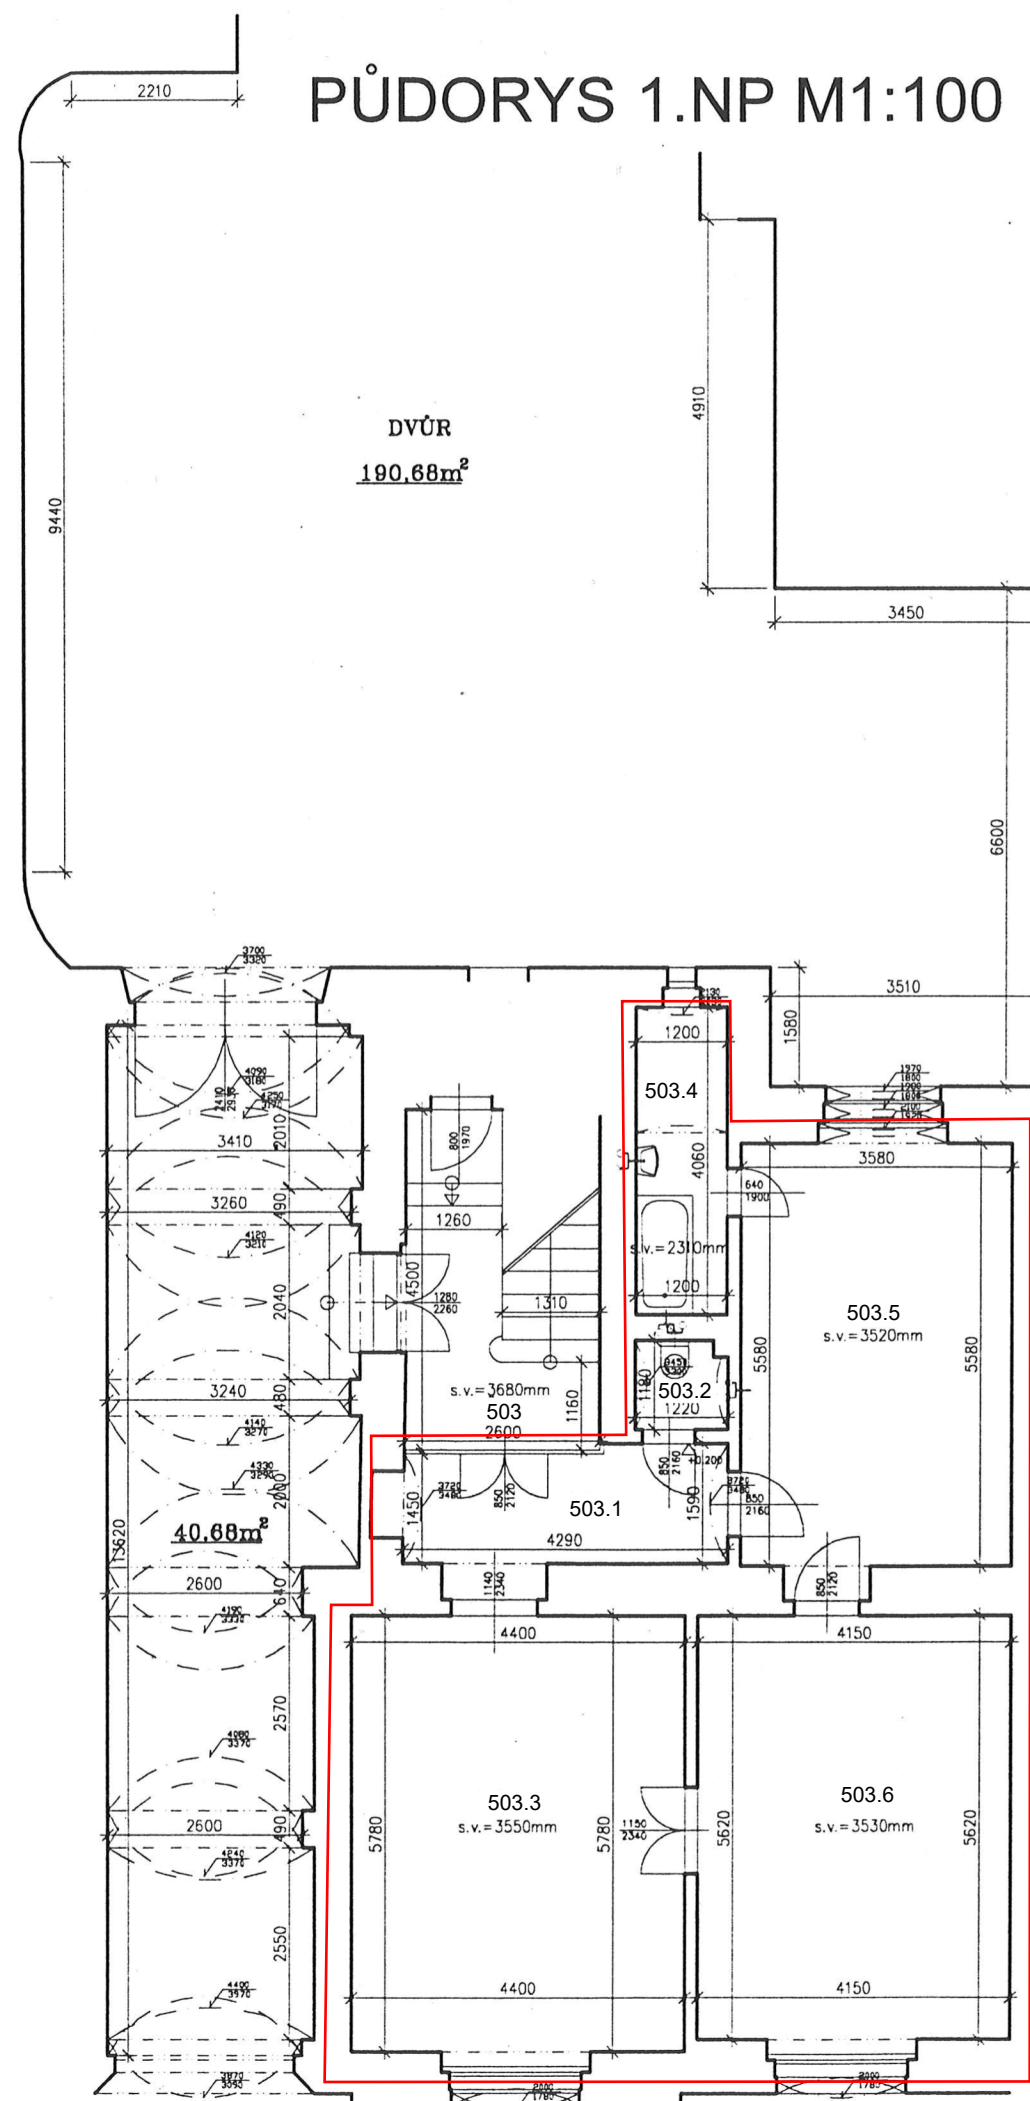

TABULKA VÝMĚR

číslo bytu	číslo místnosti	název místnosti	m2
1	1.1	předsíň	7,45
	1.2	WC	1,4
	1.3	předsíň	20,53
	1.4	koupelna	4,87
	1.5	pokoj	23,32
	1.6	pokoj	25,43
		plocha celkem	83,00

KOLLÁROVA 1/405 PŮDORYS 1.PP M1:100

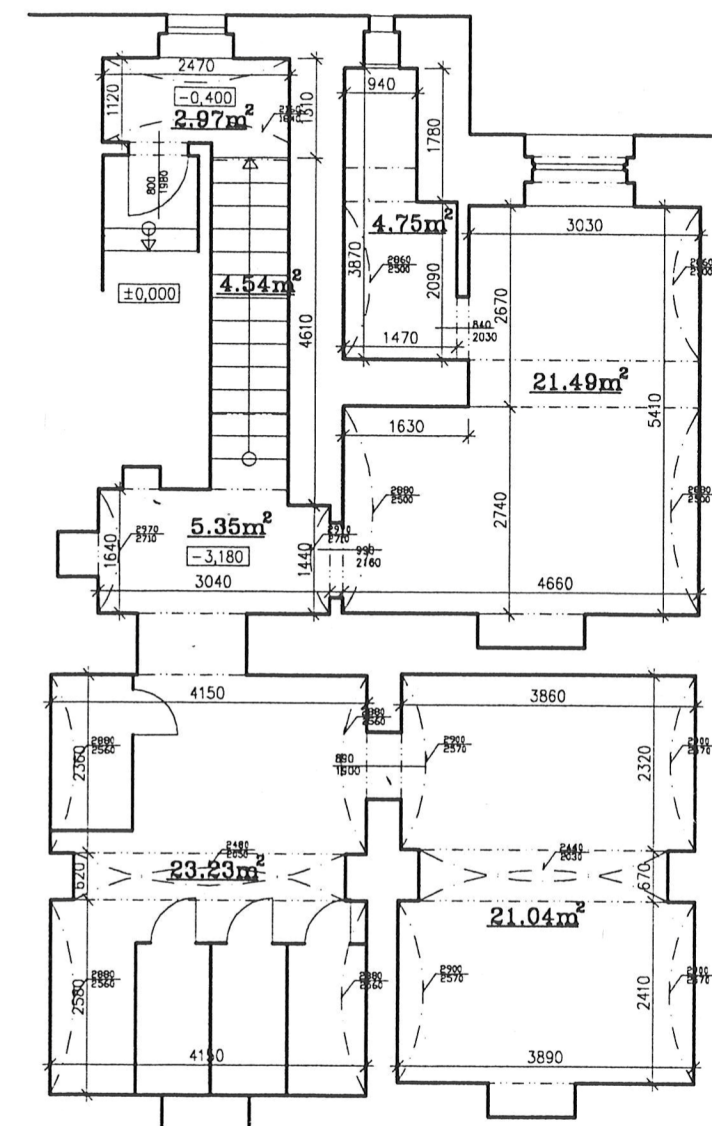

GEST

Ing. Miloš Stránský
Thámová 23, Praha 8
tel./fax. 222321069
mobil.: 608051936
email: gest@volny.cz

Dokumentace skutečného provedení

Název akce: KOLLAROVA 1 / 405

Část: 1.NP

Výkres č.:

Objednatel: MČ Praha 8

Měřítko: 1:100

Datum: 21.1.2003 Polohový systém: místní

Výškový systém: BpV