


PŮDORYS 1.NP M1:100

KŘÍŽÍKOVA 41/153

DŮR

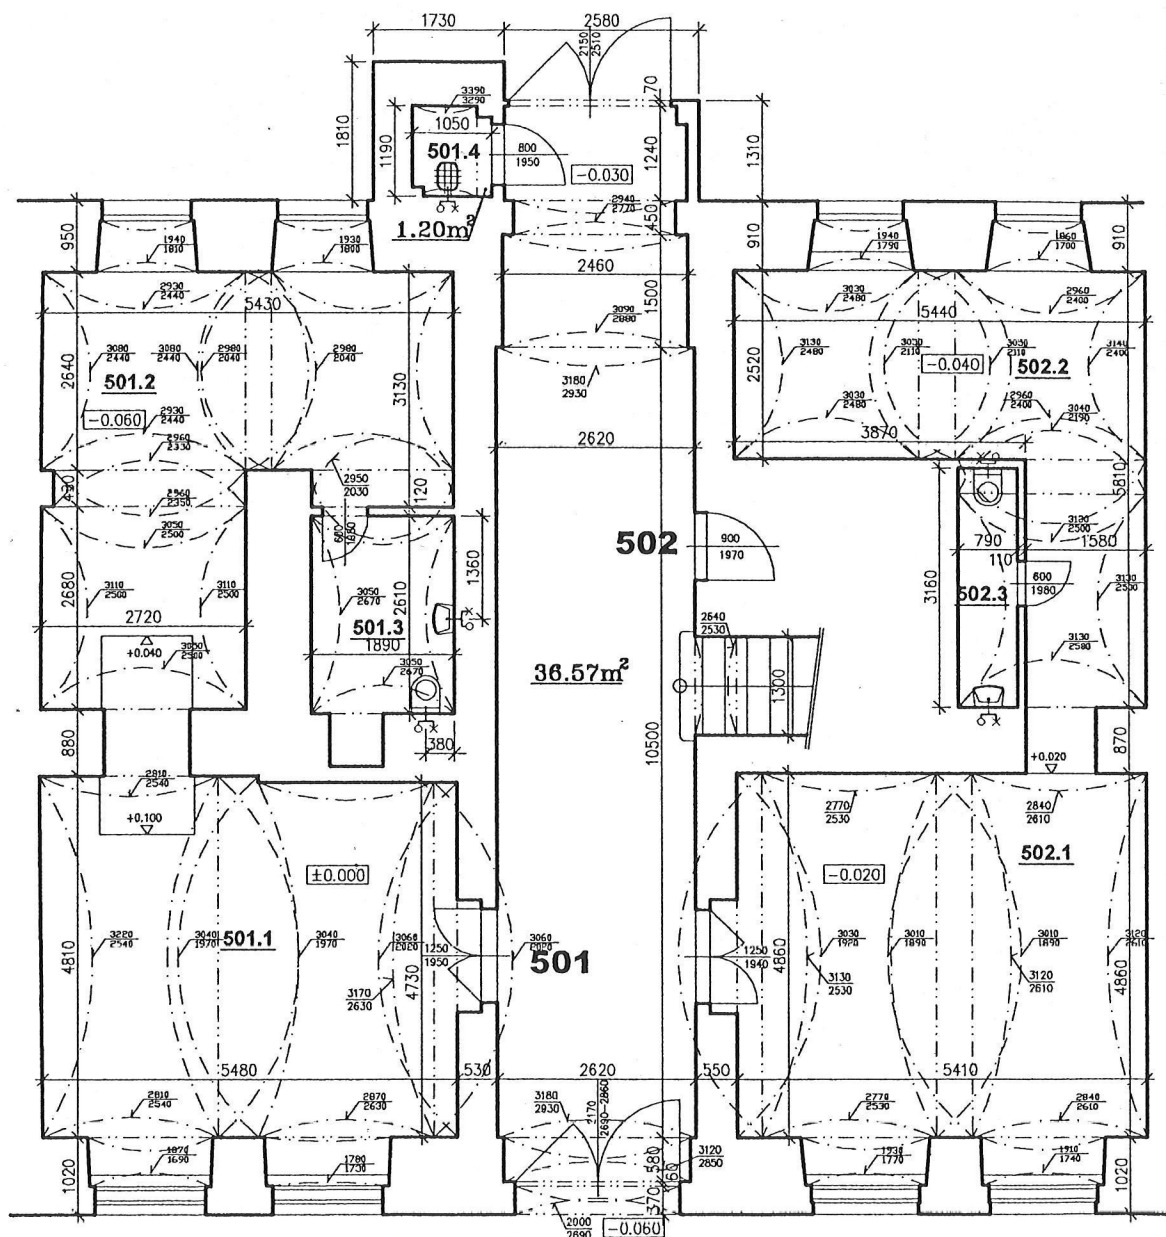

KŘÍŽÍKOVA

TABULKA VÝMĚR

číslo bytu	číslo místnosti	název místnosti	m ²
501	501.1	kancelář	28,89
	501.2	kancelář	24,27
	501.3	WC	5,42
	501.4	úklid	1,2
		plocha celkem	59,78
502	502.1	kancelář	28,87
	502.2	kancelář	19,28
	502.3	WC	2,5
		plocha celkem	50,65

±0.00 = 186.61 BpV

GEST

Ing. Miloš Stránský
Thámová 23, Praha 8
tel./fax. 222321069
mobil.: 608051936
email: gest@volny.cz

Dokumentace skutečného provedení

Název akce: Křižíkova 41/153	
Část: 1.NP	Výkres č.:
Objednatel: MČ Praha 8	Měřítko: 1:100
Datum: 27.1.2003	Polohový systém: místní
	Výškový systém: BpV