


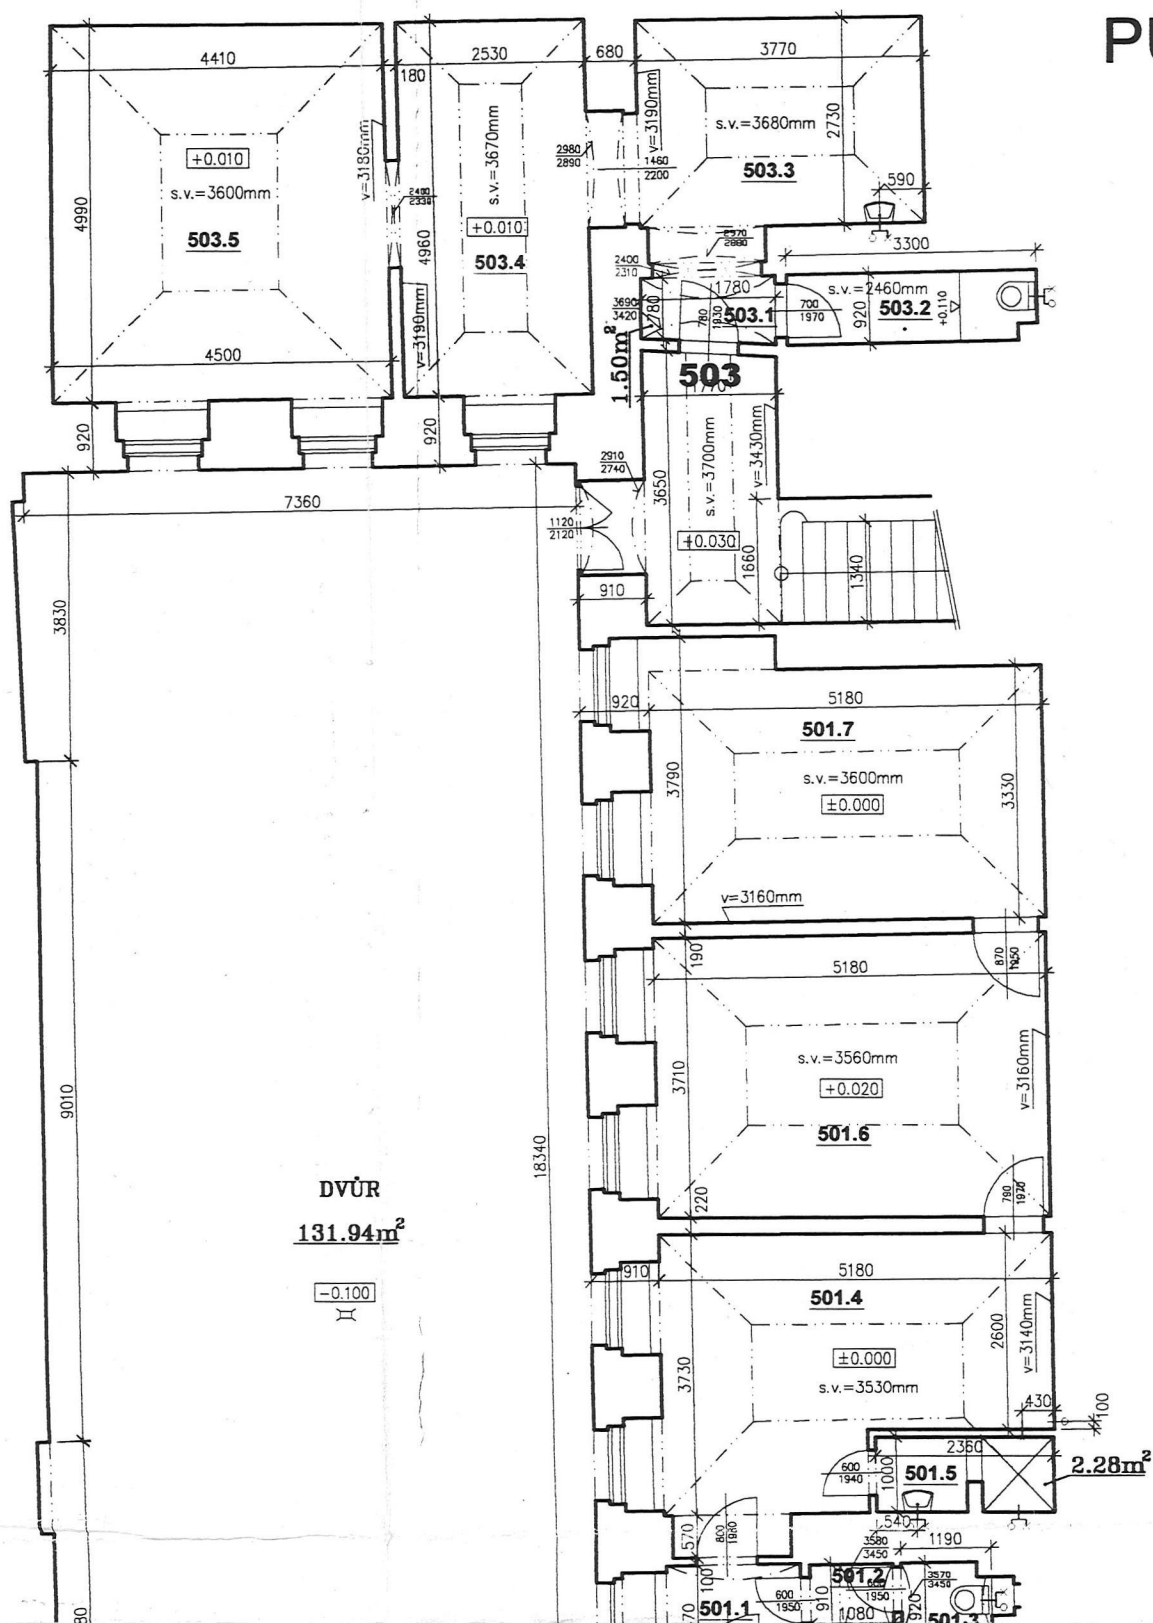


PŮDORYS 1.NP M1:100

PERNEROVA 13/294

TABULKA VÝMĚR

číslo bytu	číslo místnosti	název místnosti	m2
25	25.1	předsíň	6,3
	25.2	WC	2,13
	25.3	koupelna	6,62
	25.4	kuchyně	16,4
	25.5	pokoj	21,98
	25.6	pokoj	22,51
	25.7	pokoj	13,99
		plocha celkem	89,93
501	501.1	předsíň	2,78
	501.2	zádveří	0,99
	501.3	WC	1,06
	501.4	kancelář	17,65
	501.5	umývárna	2,28
	501.6	kancelář	19,72
	501.7	kancelář	18,38
		plocha celkem	62,86
503	503.1	zádveří	1,5
	503.2	WC	2,98
	503.3	kancelář	11,03
	503.4	kancelář	13,46
	503.5	kancelář	22,42
		plocha celkem	51,39

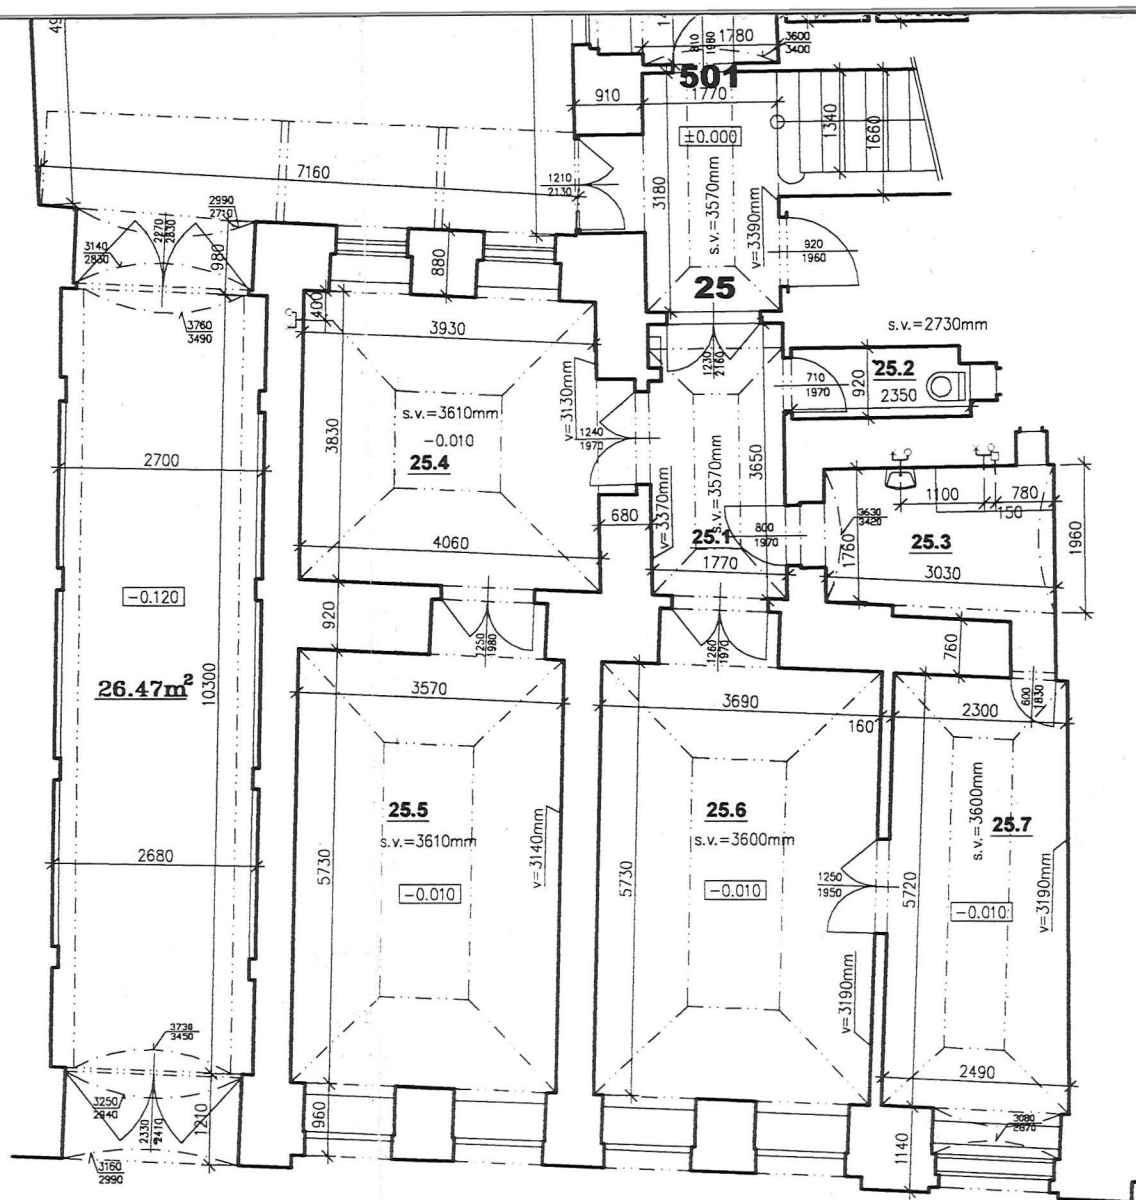

LEGENDA INSTALACÍ:

- ✕ VÝVOD VODY
- VÝVOD KANALIZACE
- VÝVOD PLYNU
- ✕○ VÝVOD VODY+KANALIZACE

GEST

Ing. Miloš Stránský
Thámova 23, Praha 8
tel./fax. 222321069
mobil.: 608051936
email: gest@volny.cz

Dokumentace skutečného provedení

Název akce: Pernerova 13/294		
Část: 1.NP	Výkres č.:	
Objednatel: MČ Praha 8	Měřítko:	1:100
Datum: 28.1.2003	Polohový systém: místní	Výškový systém: BpV