


PŮDORYS 1.NP M1:100  
PRVNÍHO PLUKU 4

TABULKA VÝMĚR

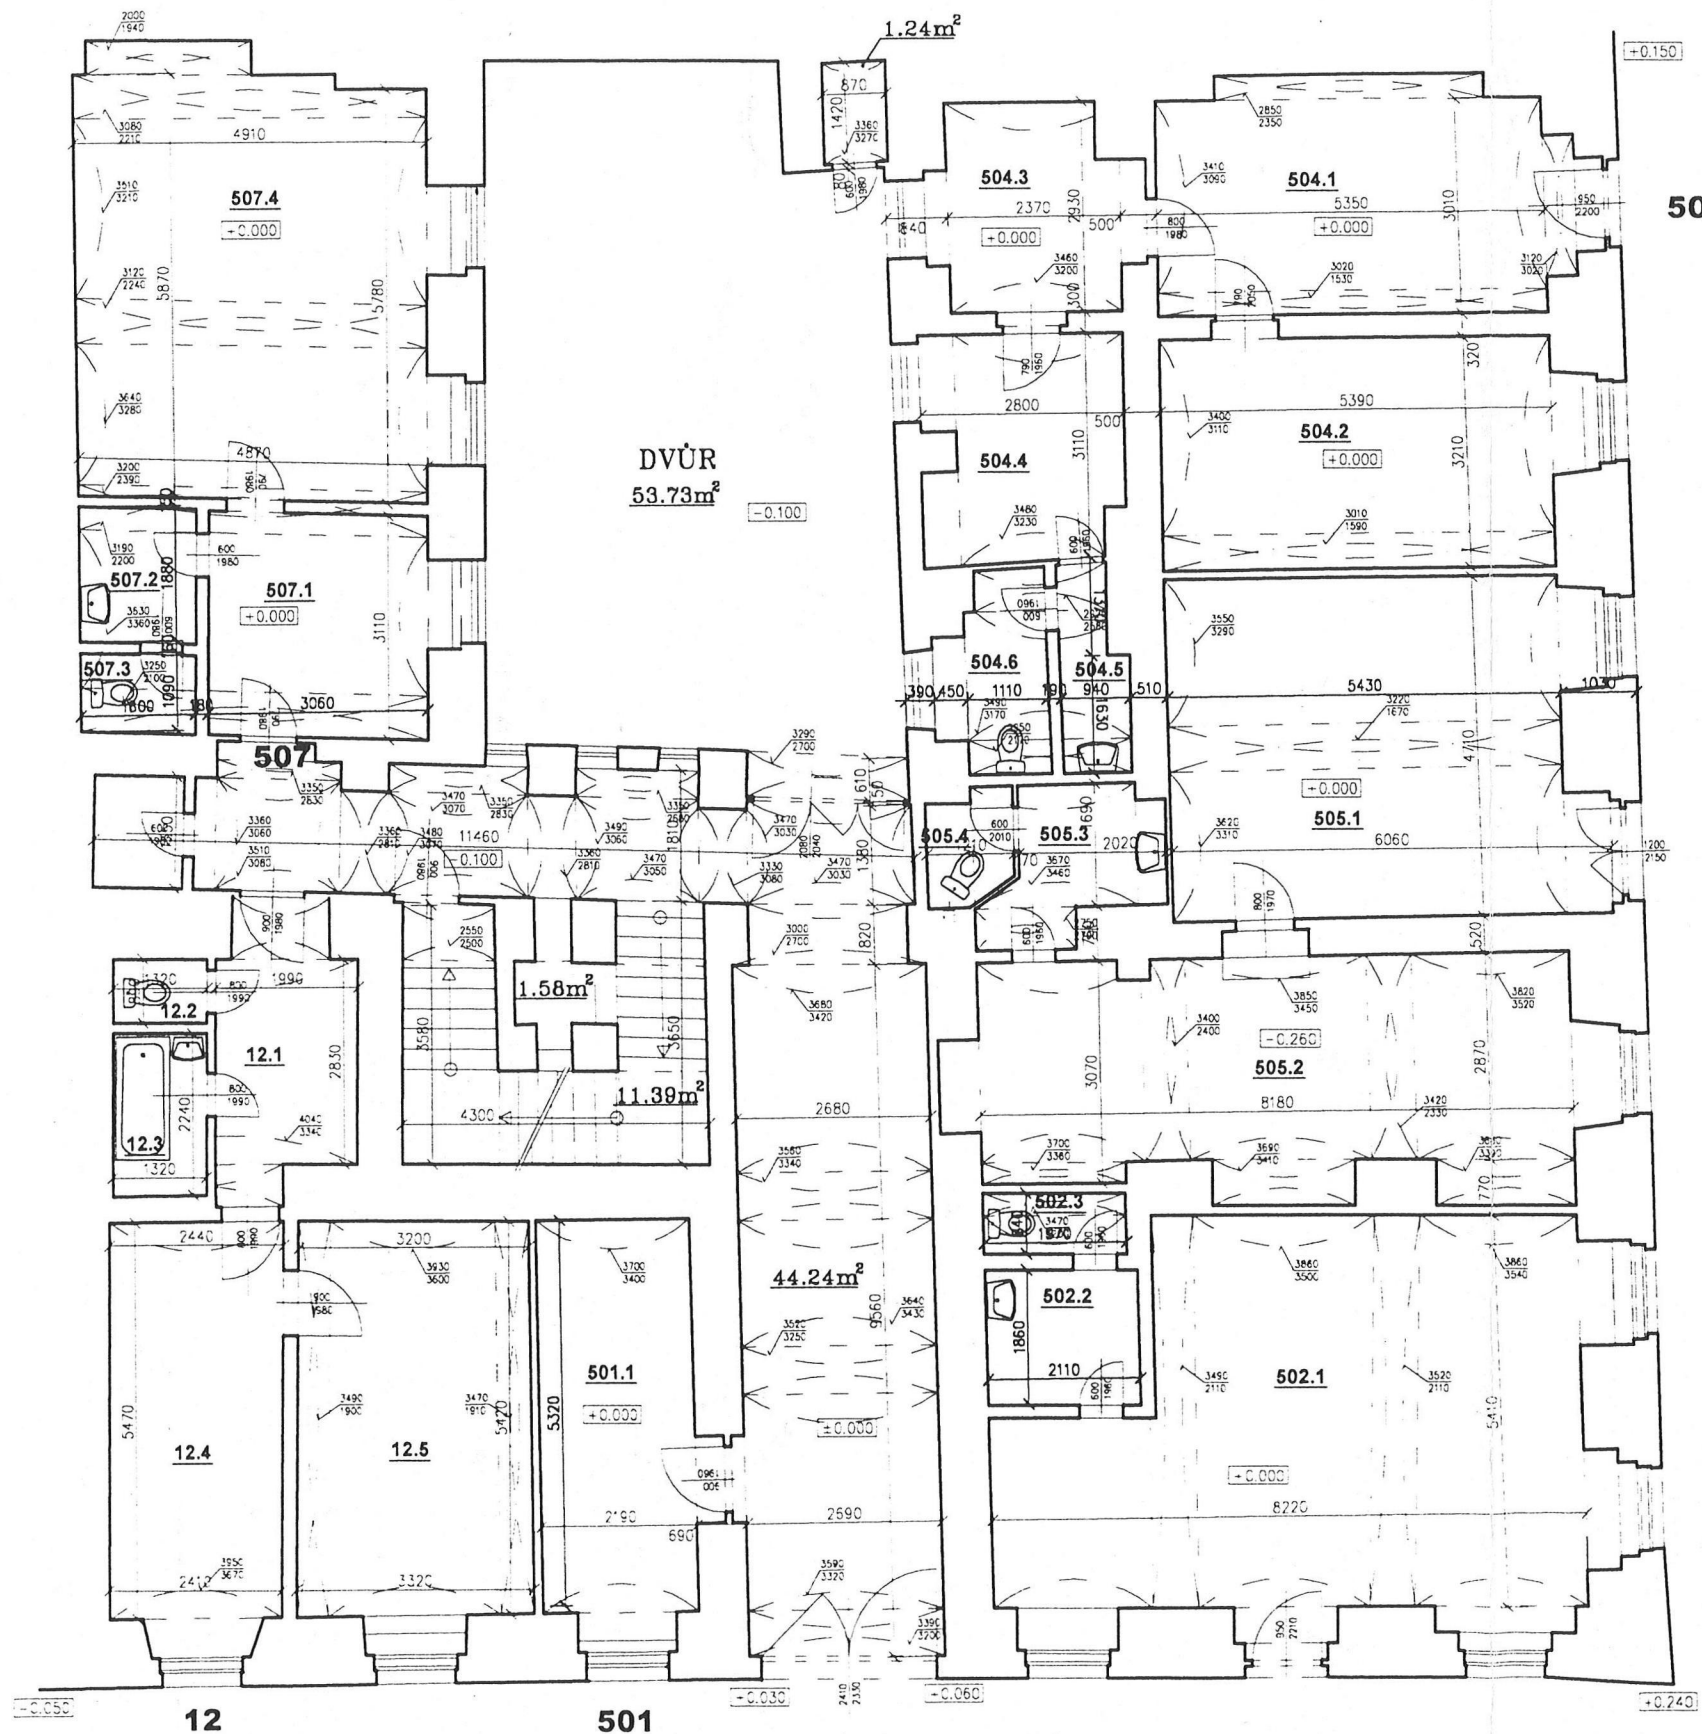

číslo bytu	číslo místnosti	název místnosti	m2
501	501.1	sklad	13,00
502	502.1	prodejna	41,07
	502.2	umývárna	3,92
	502.3	WC	1,66
		<b>plocha celkem</b>	<b>46,65</b>
504	504.1	prodejna	18,70
	504.2	sklad	18,18
	504.3	kanceláře	7,60
	504.4	šatna	8,4
	504.5	umývárna	2,39
	504.6	WC	3,28
		<b>plocha celkem</b>	<b>59,09</b>
505	505.1	prodejna	27,61
	505.2	sklad	27,06
	505.3	umývárna	4,27
	505.4	wc	1,75
		<b>plocha celkem</b>	<b>60,69</b>
507	507.1	sklad	9,91
	507.2	umývárna	3,08
	507.3	WC	1,76
	507.4	sklad	30,70
		<b>plocha celkem</b>	<b>45,45</b>
12	12.1	predsň	7,36
	12.2	WC	1,18
	12.3	koupelna	2,97
	12.4	kuchyně	13,96
	12.5	pokoj	17,74
		<b>plocha celkem</b>	<b>43,21</b>

**GEST** Ing. Miloš Stránský  
Thámova 23, Praha 8  
tel./fax. 222321069  
mobil.: 608051936  
email: gest@volny.cz

Dokumentace skutečného provedení

Název akce: Prvního pluku 4 / 140	Výkres č.: 01
Část: 1.NP	Měřítko: 1:100
Objednatel: MČ Praha 8	Výškový systém: BpV
Datum: 1.10.2004 Polohový systém: místní	