


# PŮDORYS 1.NP M 1:50 KOLLÁROVA 171/16

## Tabulka výměr

číslo NP	číslo místnosti	název místnosti	plocha [m <sup>2</sup> ]
503	503.1	Prodejna	38,20
	503.2	Skład	8,45
	503.3	Dílňa	12,93
	503.4	Kuchyň	6,78
	503.5	WC	0,85
	503.6	Skład	12,15
		Celková plocha	79,36

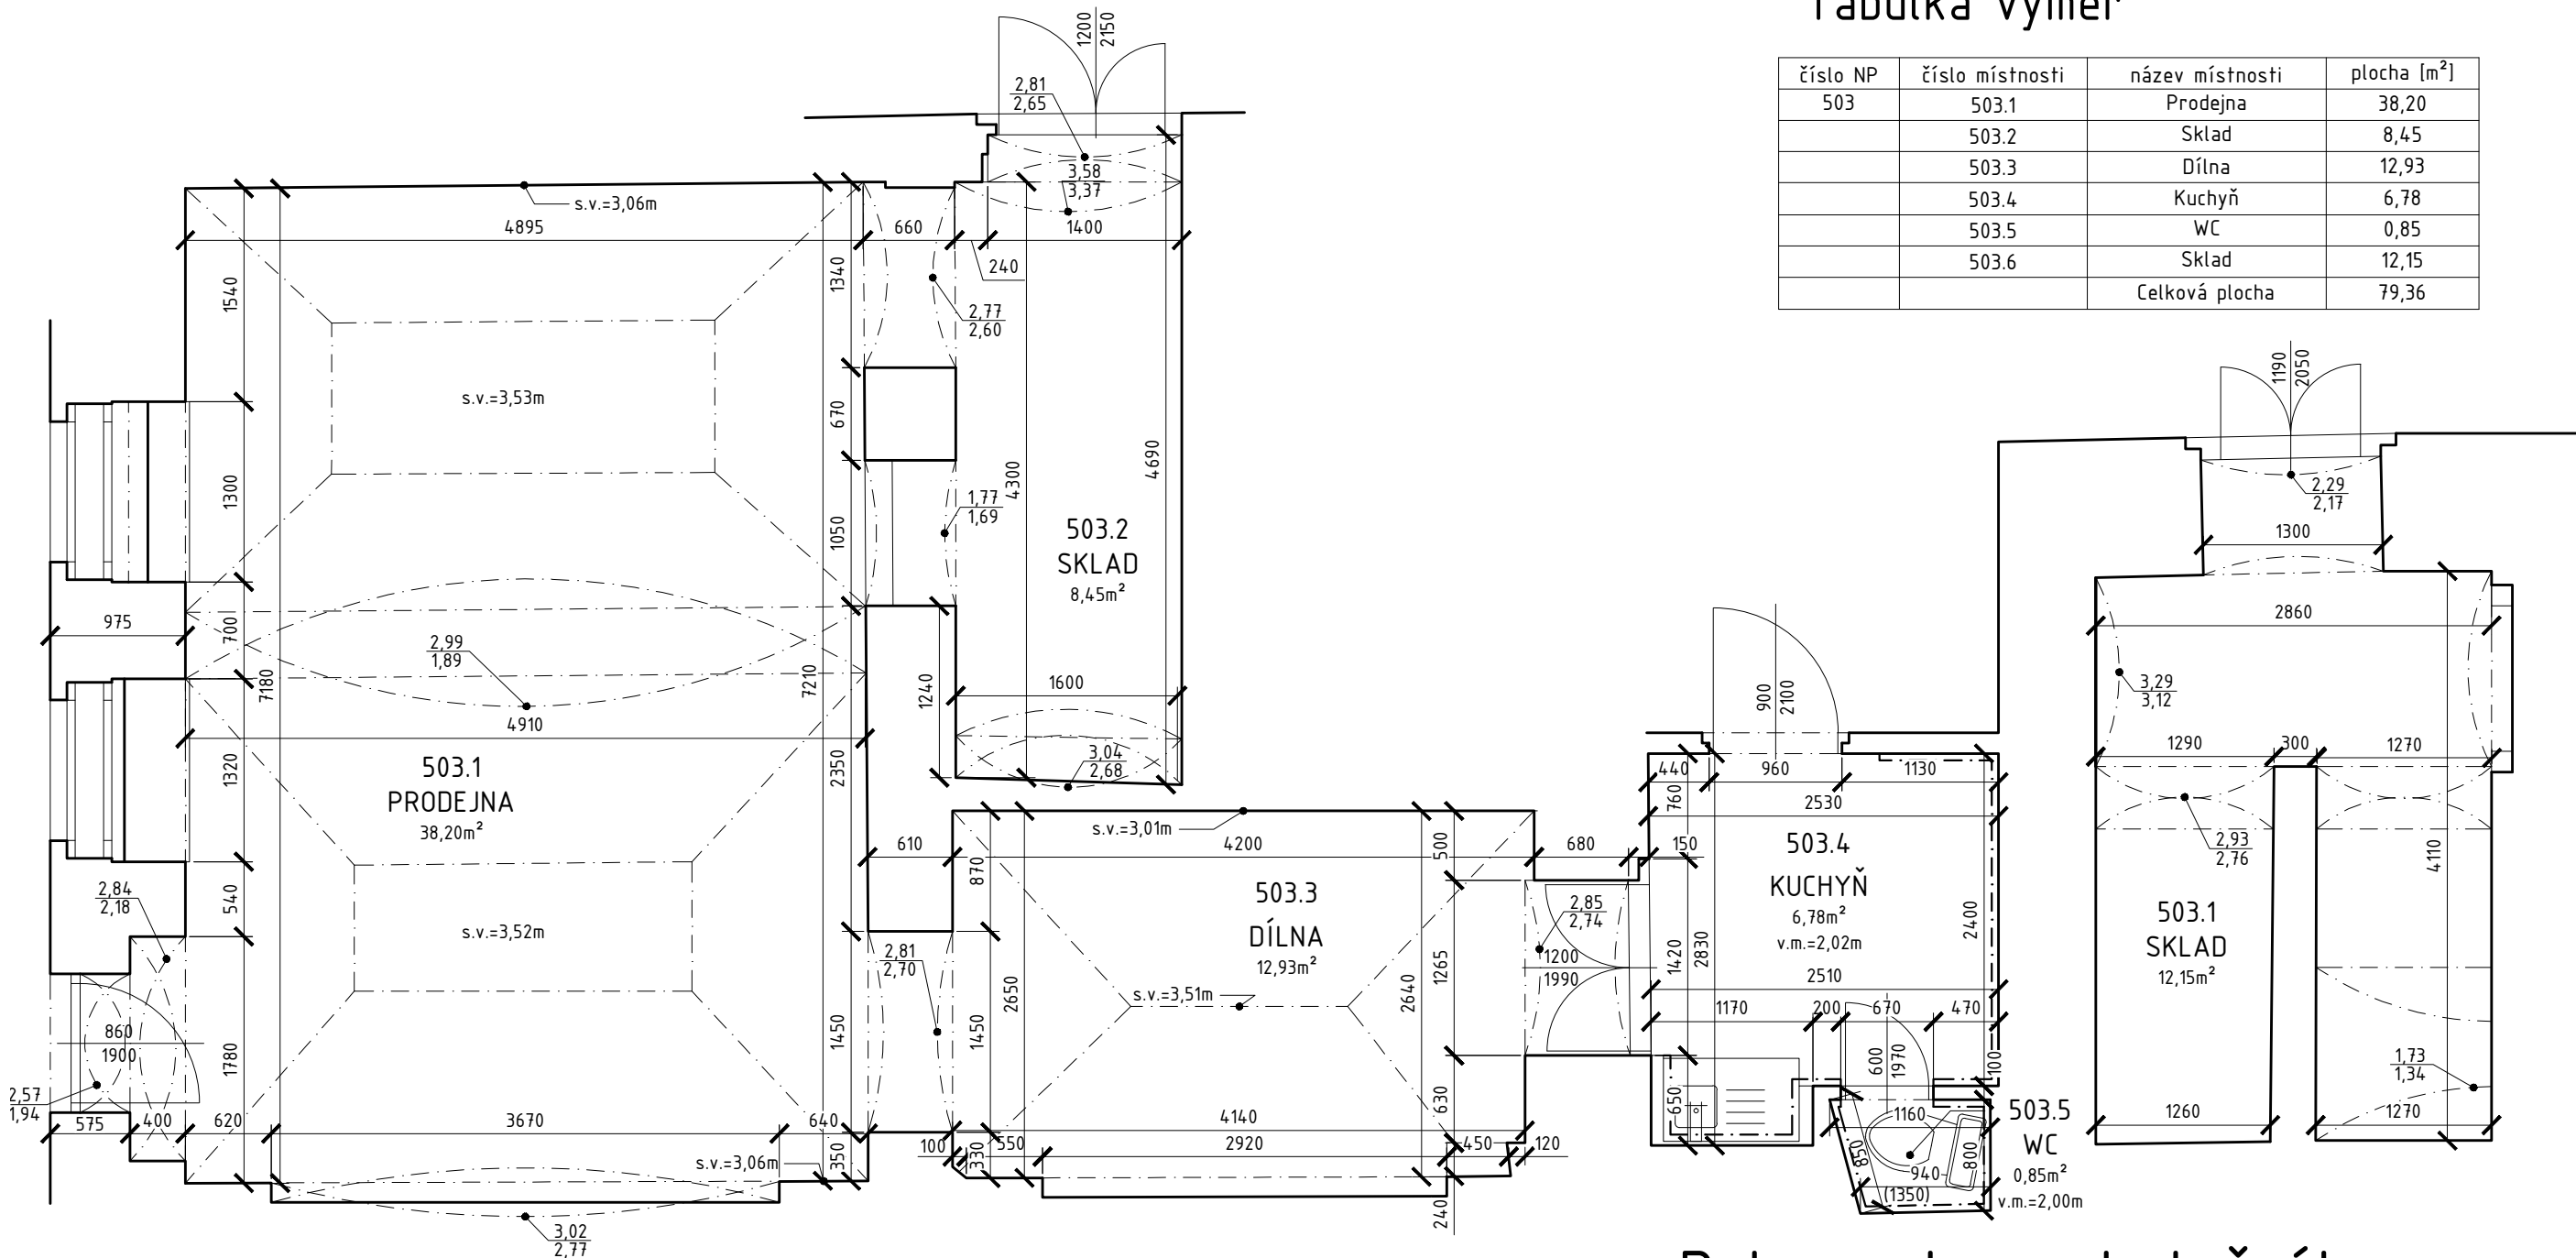

## Dokumentace skutečného provedení

Číslo nebytového prostoru:	503	Část:	1.NP
Umístění:	Kollárova 171/16	Měřítko:	1:50
Objednatel:	MČ Praha 8	Datum:	08/2015