


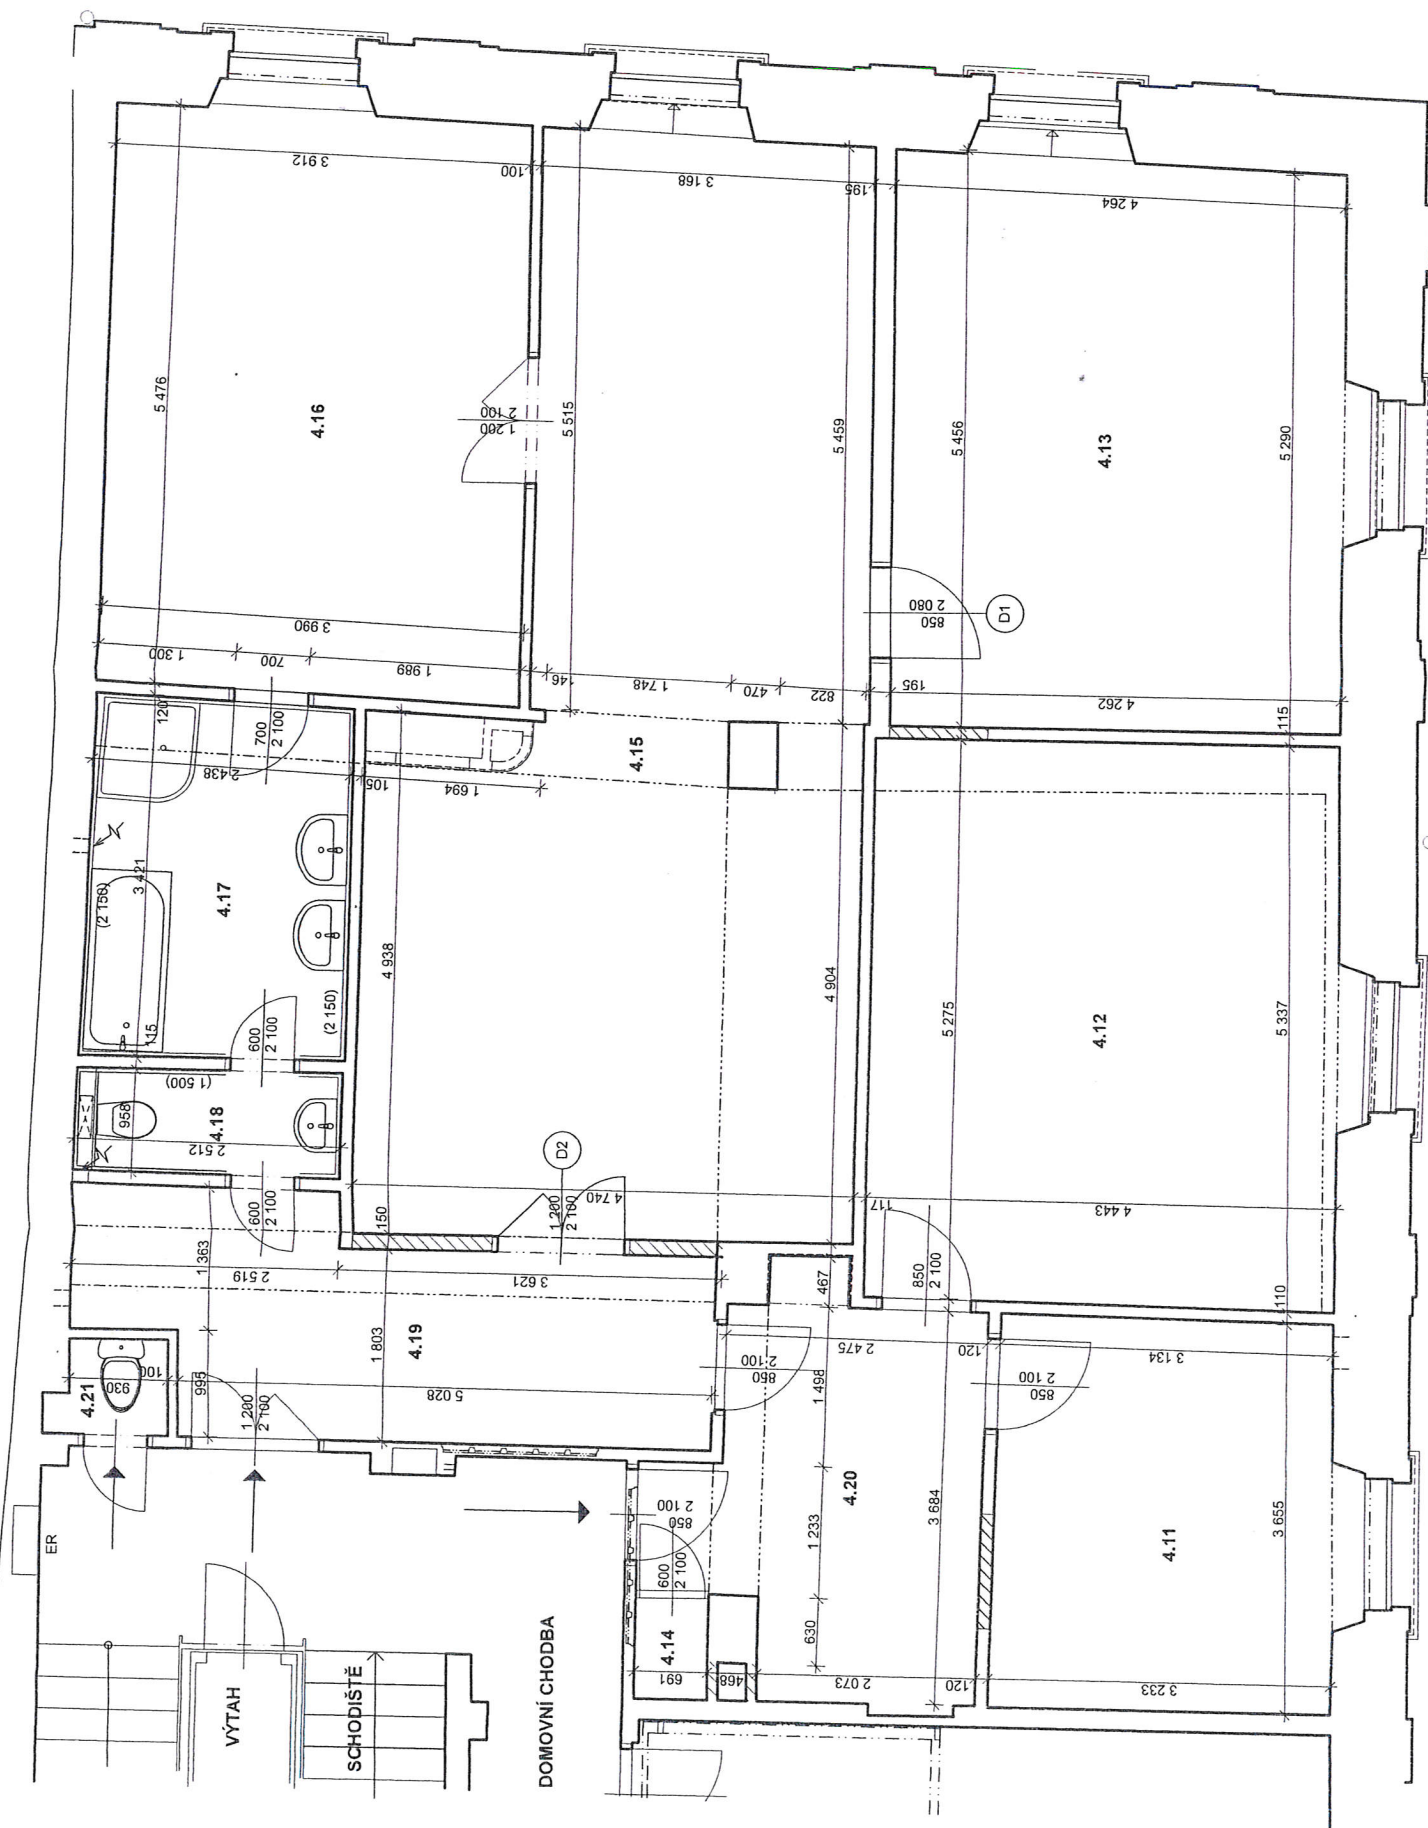

TABULKA MÍSTNOSTÍ

číslo místn.	účel místnosti	plocha (m²)	podlaha	stěny	strop
4.11	POKOJ	12,09	NOVÉ VLYSY + LAK	NOVÁ ŠTUKOVANÁ OMÍTKA PO OBKLADECH, VYSPRAVENÍ STÁVAJÍCÍ OM. - 10%, MALBA	STÁVAJÍCÍ + VYSPRAVENÍ 10% PLOCH, MALBA
4.12	POKOJ	23,95	DTTO	STÁVAJÍCÍ + VYSPRAVENÍ 10% PLOCH, MALBA	DTTO
4.13	POKOJ	23,83	STÁVAJÍCÍ VLYSY + VYTMELENÍ, PŘEBROUŠENÍ + LAK	DTTO	DTTO
4.14	KOMORA	0,66	DTTO	DTTO	DTTO
4.15	POKOJ	41,03	DTTO	PŘEŠTUKOVÁNÍ CCA 50% PLOCH	PŘEŠTUKOVÁNÍ CCA 50% PLOCH
4.16	KUCHYNĚ, JÍDELNA	22,16	DTTO	STÁVAJÍCÍ + VYSPRAVENÍ 10% PLOCH, MALBA, KER. OBKLAD V. 800 - 1 600 U KUCH. LINKY	STÁVAJÍCÍ + VYSPRAVENÍ 10% PLOCH, MALBA
4.17	KOUPELNA	8,23	NOVÁ KERAMICKÁ DLAŽBA	STÁVAJÍCÍ + VYSPRAVENÍ 10% PLOCH, MALBA, KER. OBKLAD V. 2 150	DTTO
4.18	WC	2,44	DTTO	STÁVAJÍCÍ + VYSPRAVENÍ 10% PLOCH, MALBA, KER. OBKLAD V. 1 500	DTTO
4.19	CHODBA - PŘEDSÍŇ	11,39	VINYL. PODLAHOVINA NA STĚRCE	STÁVAJÍCÍ + VYSPRAVENÍ 10% PLOCH, MALBA	DTTO
4.20	CHODBA - PŘEDSÍŇ	10,33	DTTO	DTTO	DTTO
4.21	WC (ZŮSTÁVÁ SOUČÁSTÍ BYTU)	0,93	KERAMICKÁ DLAŽBA	STÁVAJÍCÍ + VYSPRAVENÍ 10% PLOCH, MALBA, KER. OBKLAD V. 1 500	DTTO

D1 - STÁVAJÍCÍ DVEŘE POUŽITÉ V NOVÉ POLOZE

D2 - STÁVAJÍCÍ DVOUKŘÍDLOVÉ DVEŘE POUŽITÉ V NOVÉ POLOZE

ODVĚTRÁNÍ WC A KOUPELNY JE STÁVAJÍCÍ - V MÍSTĚ MŘÍŽEK OSADIT NOVÉ ODTAHOVÉ VENTILÁTORY



STÁVAJÍCÍ KONSTRUKCE



ZAZDÍVKY Z PÓROBETON. TVÁRNIC

ověřeno
odborný inženýr DVČ P1
při konštruční stavbě
dne 04-03-2014
014/2014/VV-P-1/1998
sp.24.

VYBAVENÍ KUCHYNĚ ZAŘIZOVACÍMI PŘEDMĚTY A KERAM. OBKLAD MEZI SPODNÍMI A HORNÍMI SKŘÍŇKAMI NEJSOU SOUČÁSTÍ DODÁVKY - BUDE REALIZOVÁNO NÁJEMCEM BYTU DLE JEHO POŽADAVKU!

DOKUMENTACE SKUTEČNÉHO PROVEDENÍ

PROJEKTANT Ing. Eis Vladimír	VYPRACOVAL	KONTROLOVAL			
OBJEDNATEL Hlavní město Praha, Mariánské nám. 2, Praha 1 - Staré Město	STAVEBNÍK		DATUM 01. 2014	ČÍSLO ZAK. 0613	
OPRAVA BYTOVÉ JEDNOTKY č. 10 ve 4. NP, v domě č.p. 398, Praha 1 - Staré Město, Rytířská 26			FORMÁT 2 A ₄	MĚŘÍTKO 1 : 50	
			KOPIE	ČÁST	ČÍSLO PŘÍLOHY 2
půdorys bytu - SKUTEČNÉ PROVEDENÍ					