



PŮDORYS 1.PP

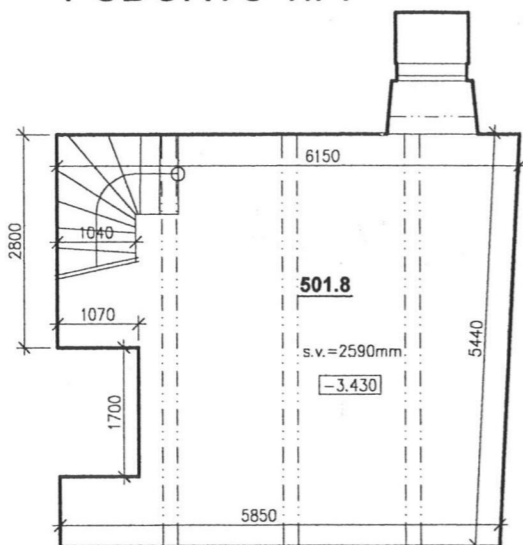

PŮDORYS-VLOŽENÉ PATRO

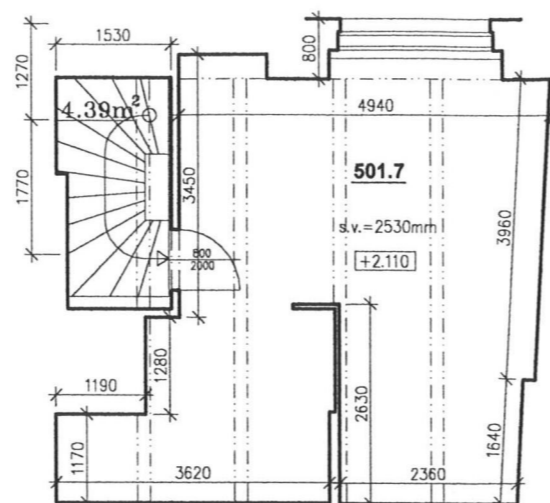


PŮDORYS 1.PP a 1.NP M1:100 KŘÍŽÍKOVA 91/220

TABULKA VÝMĚR

číslo bytu	číslo místnosti	název místnosti	m2
501	501.1	předsíň	3,68
	501.2	chodba	8,63
	501.3	atelier	11,65
	501.4	koupelna	2,79
	501.5	WC	1,25
	501.6	schodiště	4,39
	501.7	atelier	29,69
	501.8	sklad	30,8
		plocha celkem	92,88
502	502.1	prodejna	34,42
	502.2	prodejna	30,24
	502.3	předsíň	10,07
	502.4	umývárna	0,93
	502.5	WC	1,38
		plocha celkem	77,04
6	6.1	předsíň	2,14
	6.2	WC + koup.	3,23
	6.3	pokoj	14,45
	6.4	kuchyň	5,51
	6.5	komora	1,54
	6.6	spiž	1,13
		plocha celkem	28

PŮDORYS 1.NP

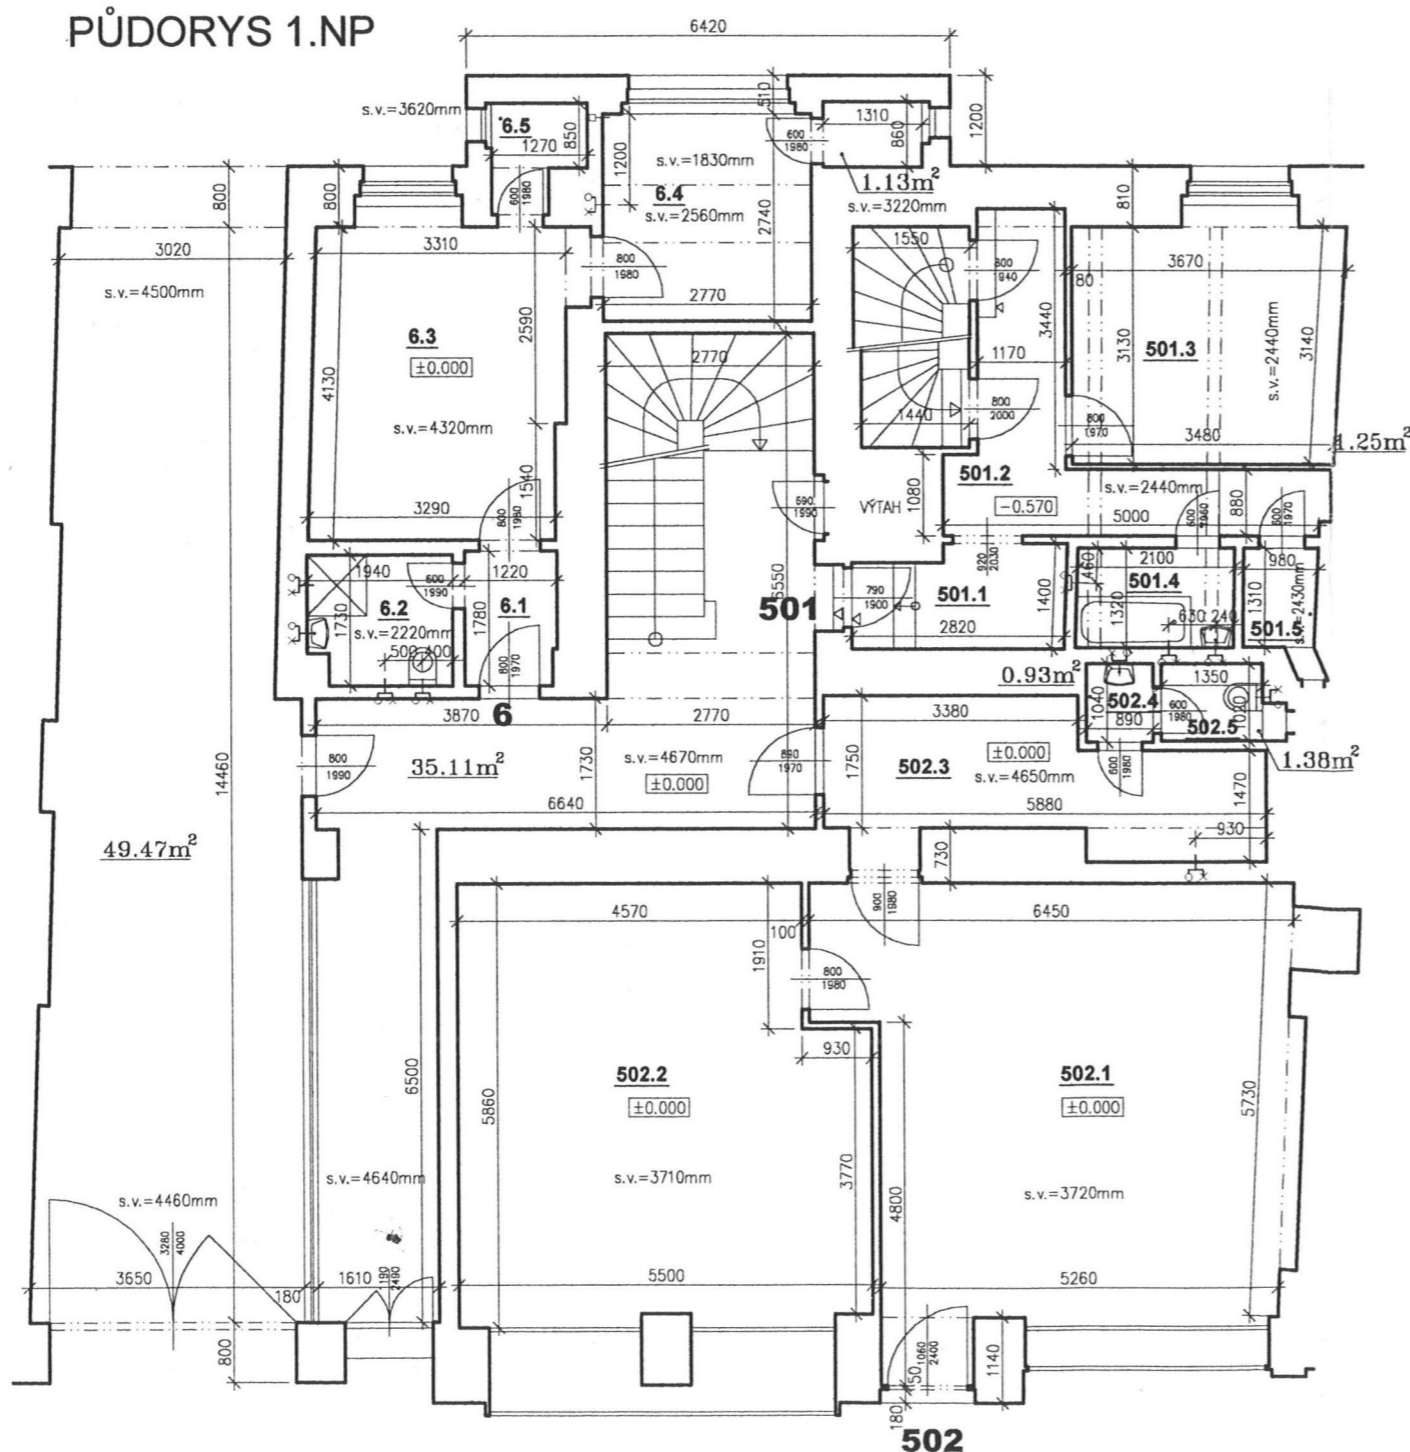

±0.00 = 185.82 BpV

GEST Ing. Miloš Stránský
Thámová 23, Praha 8
tel./fax. 222321069
mobil.: 608051936
email: gest@volny.cz

Dokumentace skutečného provedení

Název akce: Křižíkova 91/220	Výkres č.:
Část: 1.PP, 1.NP	Měřítko: 1:100
Objednatel: MČ Praha 8	Výškový systém: BpV
Datum: 18.12.2003 Polohový systém: místní	