


PŮDORYS 1.NP M1:100

SOKOLOVSKÁ 99

TABULKA VÝMĚR

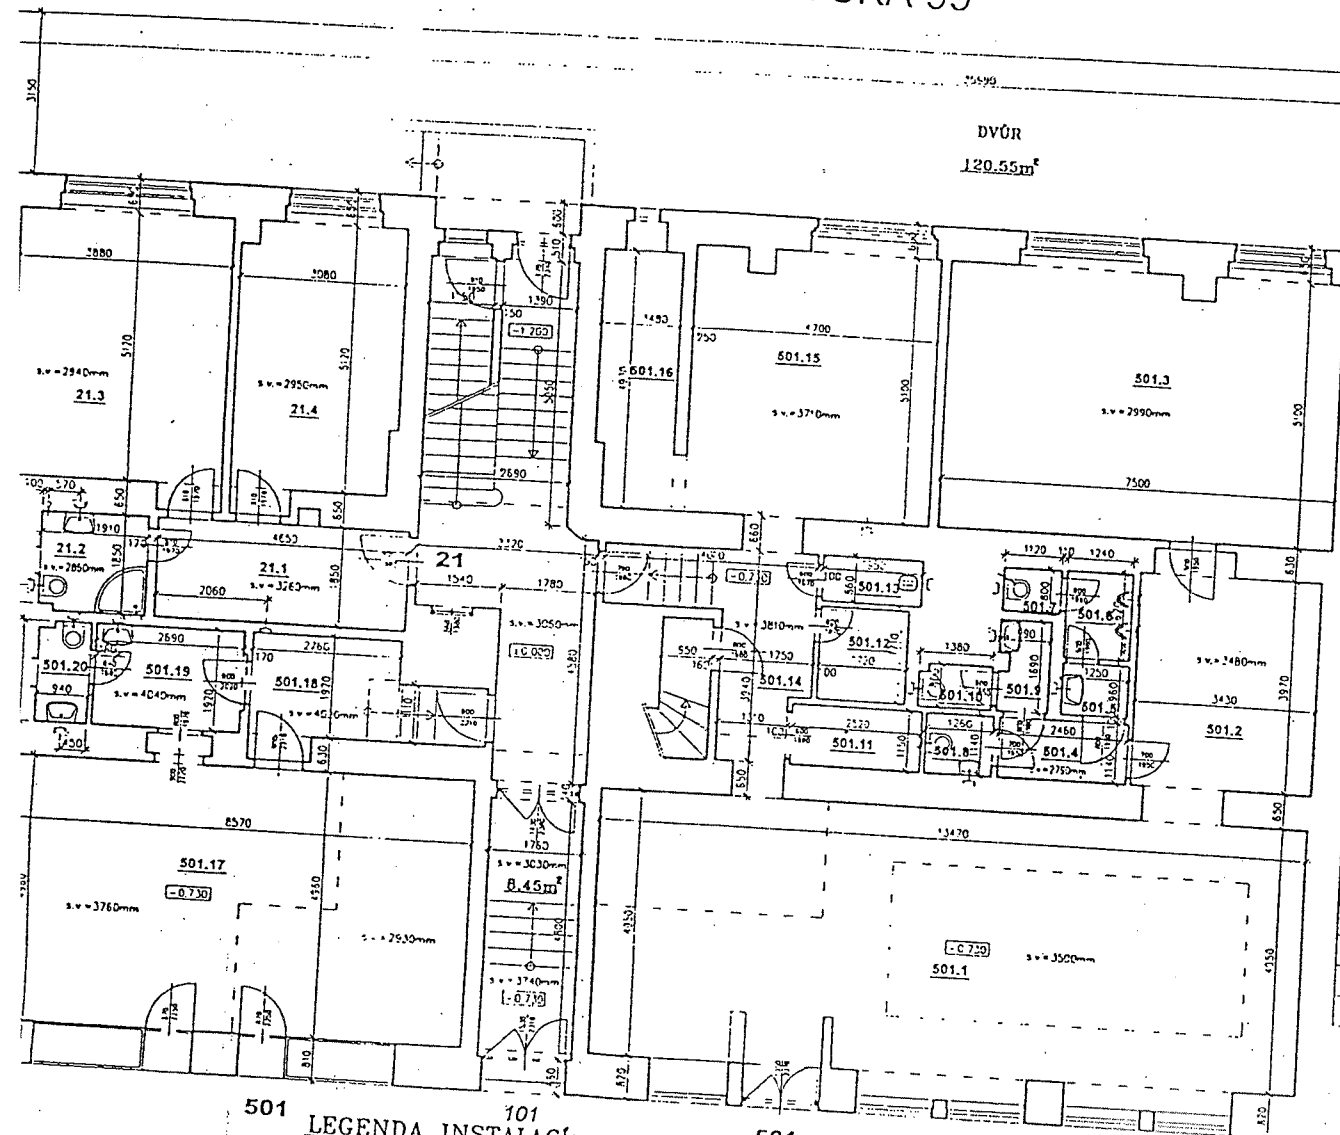

101 LEGENDA INSTALACÍ:

- ✕ VÝVOD VODY
- VÝVOD KANALIZACE
- VÝVOD PLYNU
- ✕○ VÝVOD VODY+KANALIZACE

číslo bytu	číslo místnosti	název místnosti	m ²
501	501.1	restaurace	66,24
	501.2	restaurace	13,62
	501.3	spol. místost	37,96
	501.4	předslá	2,8
	501.5	umývárna	1,2
	501.6	WC muži	2,0
	501.7	WC	0,9
	501.8	WC	1,44
	501.9	umývárna	1,6
	501.10	WC	1,08
	501.11	sklad	2,9
	501.12	kancelář	2,94
	501.13	úklid	1,68
	501.14	chodba	9,52
	501.15	kuchyně	23,74
	501.16	sklad	7,09
	501.17	prodejna	42,51
	501.18	k.k.	7,05
	501.19	šatna	7,05
	501.20	WC + umývárna	1,77
		plocha celkem	235,09
502	502.1	prodejna	12,99
	502.2	sklad	8,49
	502.3	prodejna	21,01
	502.4	předslá	12,65
	502.5	WC + koupelna	2,78
		plocha celkem	57,92
23	23.1	předslá	6,34
	23.2	WC + koupelna	2,78
	23.3	kuchyně	15,61
	23.4	pokoj	17,25
		plocha celkem	41,98


číslo bytu	číslo místnosti	název místnosti	m ²
21	21.1	předslá	8,6
	21.2	WC + koupelna	3,50
	21.3	kuchyně	19,8
	21.4	pokoj	15,4
		plocha celkem	47,4

GEST Ing. Miloš Stránský
 Thámova 23, Praha 8
 tel./fax. 222321069
 mobil.: 608051936
 email: gest@volny.cz


Dokumentace skutečného provedení
 Název akce: Sokolovská 99
 Část: 1.NP
 Objednatel: MČ Praha 8
 Datum: 26.11.2003
 Výkres č.:
 Měřítko: 1:100

SOKOLOVSKÁ 99/101

SUTERÉN BALVÍN

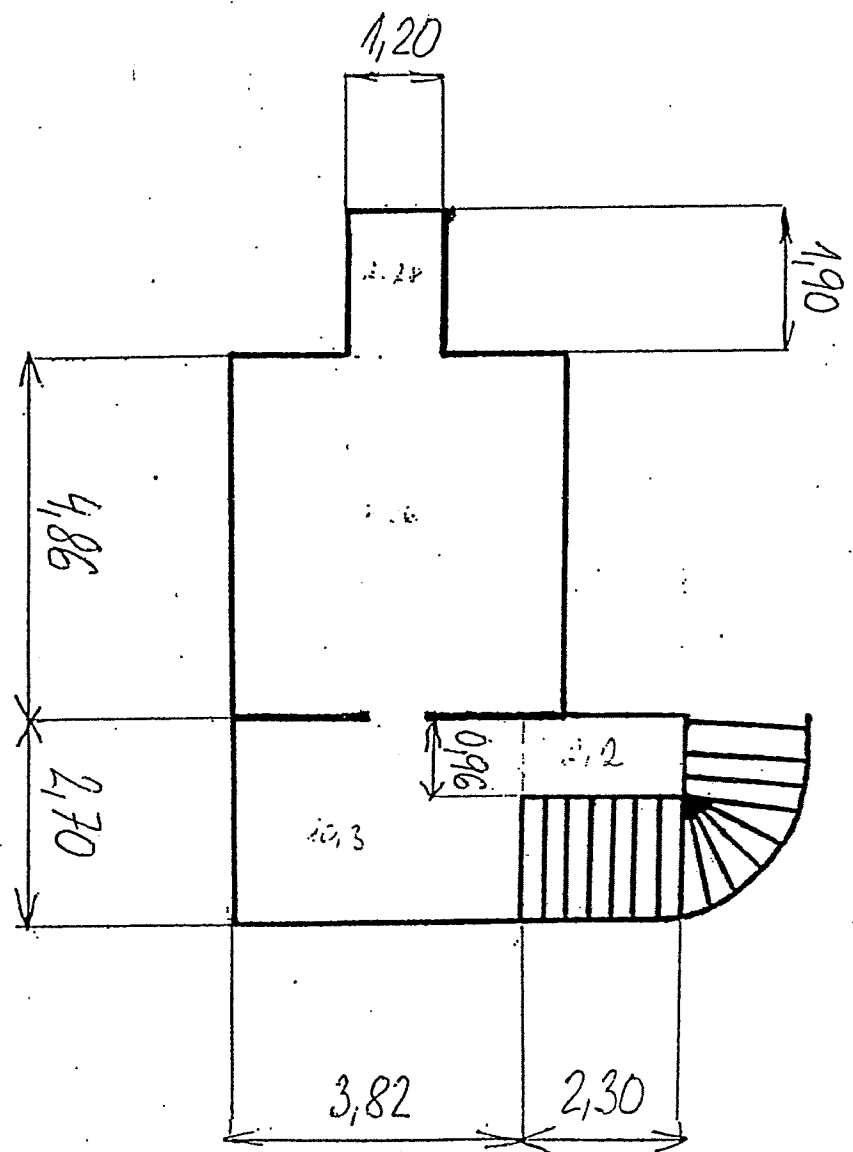

33,34 m²

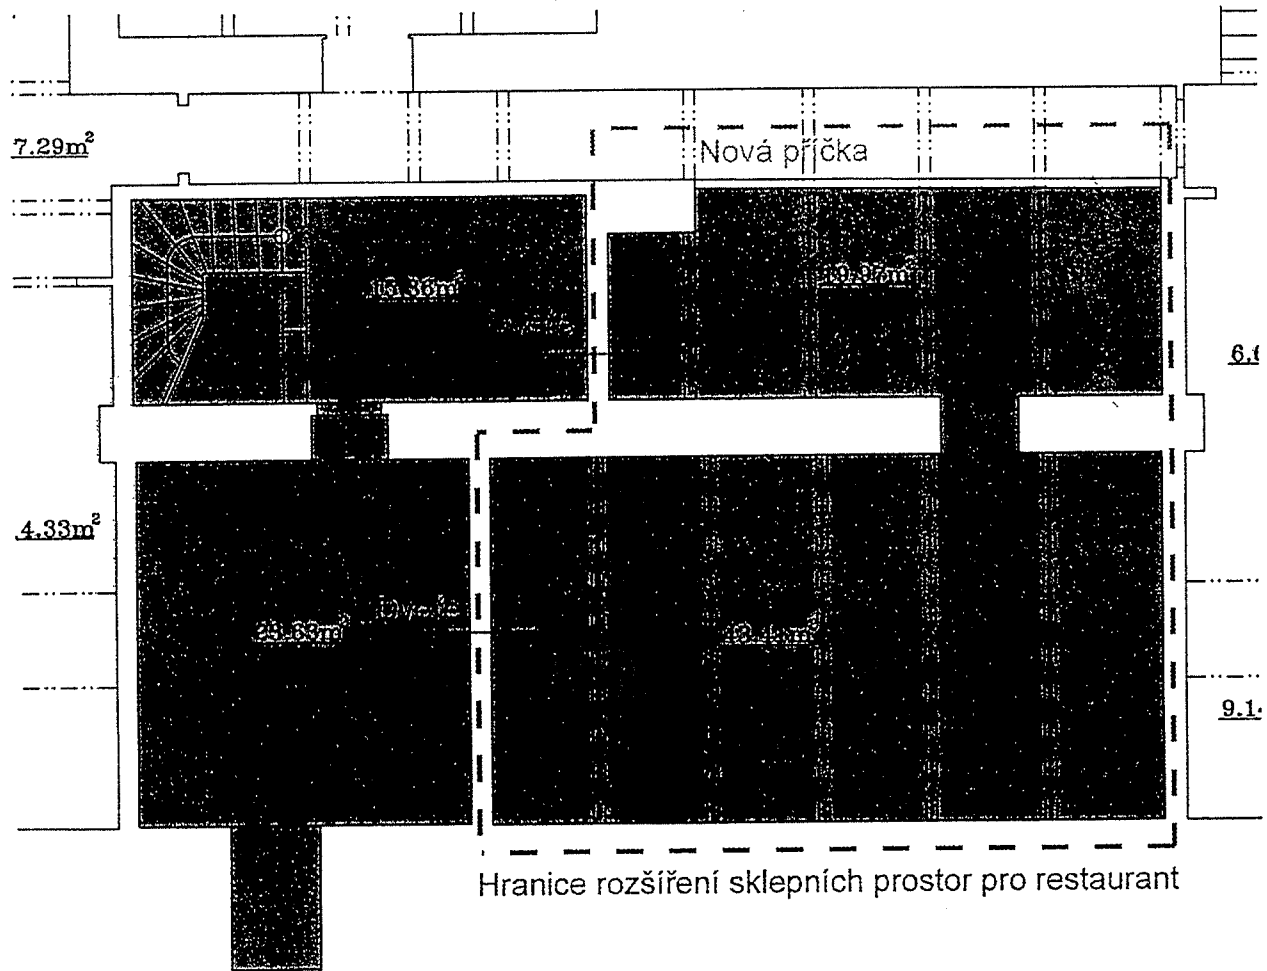

Restaurant Sokolovská 101, Praha 8 - Karlín
 1PP, M 1:100

Vyznačení hranice rozšíření sklepních prostor pro restaurant

69,03