



PROJEJNA 2 PROJEJNA 3 PROJEJNA 4 PROJEJNA 5


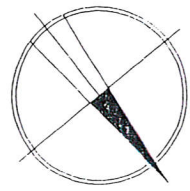



Nebytový prostor č. 102 - přízemí (1. NP) + 1. PP				
číslo	účel místnosti	výška	podlaha	vytápění
115	prodejna	3490 klenba	keram. dlažba	ÚT
116	prodejna	3500 klenba	keram. dlažba	ÚT
117	kuchyňka	3540	keram. dlažba	ÚT
118	sociální zázemí	2600	keram. dlažba	ÚT
119	WC	2600	keram. dlažba	ÚT
005	sklad	3480 klenba	keram. dlažba	ÚT
006	sklad	3480 klenba	keram. dlažba	ÚT
	celkem			89,6

 ATELIER ATD 120 do Prahy 2 Jana Masaryka 179/56	PRAHA 1, č.p.929, OPLETALOVA č. 22 CELKOVÁ REKONSTRUKCE OBJEKTU A PŮDNÍ VESTAVBA	
	STUPEŇ: DOKUMENTACE SKLÚTEČNEHO PROVEDENÍ	PROFESE VYKRES AS 3
PROJEKTANT: KOLEKTIV ATELIERU ATD	MĚRÍTKO: 1 : 100	

TABULKA MISTNOSTI

Č.M.	NÁZEV	PLOCHA [m ²]	SV. VÝŠKA [mm]	PODLAHA	STĚNY	STROP
001	CHODBA	2,80	3440 / 3970	LITÁ STĚRKA	BÍLÁ MALBA	BÍLÁ MALBA
002	KOTELNA	18,40	3030 / 4070	LITÁ STĚRKA	BÍLÁ MALBA	BÍLÁ MALBA
003	CHODBA	18,00	2220 / 3590	LITÁ STĚRKA	BÍLÁ MALBA	BÍLÁ MALBA
004	ÚKLIDOVÁ KOMORA	2,10	2225/2400	KERAM. DLAŽBA	KERAM.OBK.LAD.BÍLÁ MALBA	SDK PODHLED
005	SKLAD PRODEJNÝ Č.1	18,50	2870 / 3460	LITÁ STĚRKA	BÍLÁ MALBA	BÍLÁ MALBA
006	SKLAD PRODEJNÝ Č.1	11,00	2070 / 3840	LITÁ STĚRKA	BÍLÁ MALBA	BÍLÁ MALBA
007	SKLAD	10,40	2070 / 3840	LITÁ STĚRKA	BÍLÁ MALBA	BÍLÁ MALBA
008	SKLAD	15,40	1660/ 3710	LITÁ STĚRKA	BÍLÁ MALBA	BÍLÁ MALBA
009	SKLAD	15,00	1660 / 3710	LITÁ STĚRKA	BÍLÁ MALBA	BÍLÁ MALBA
010	SKLAD	25,74	1240 / 3760	LITÁ STĚRKA	BÍLÁ MALBA	BÍLÁ MALBA
011		29,60	1240 / 3760	LITÁ STĚRKA	BÍLÁ MALBA	BÍLÁ MALBA
012	SCHODIŠTĚ			REZNÉ ZDIVO	BÍLÁ MALBA	BÍLÁ MALBA

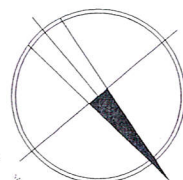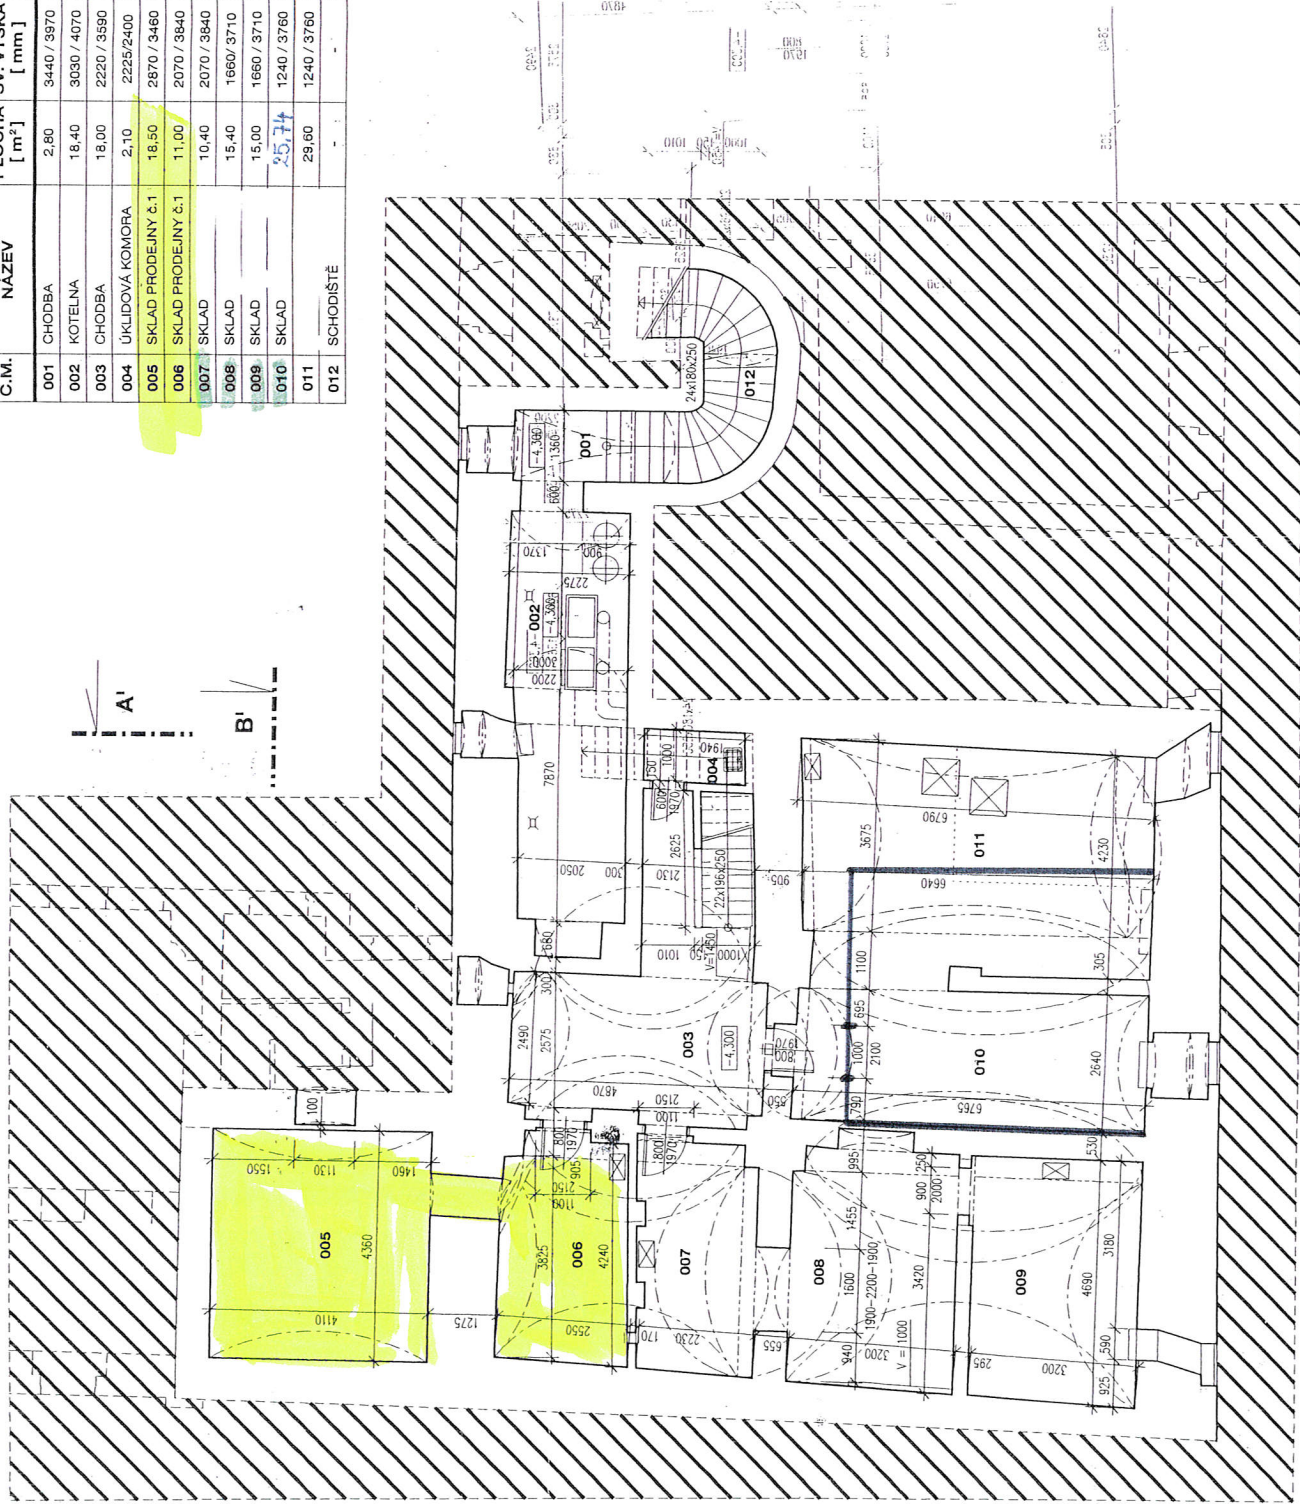



ATELIER ATD
120 00 Praha 2
Jiřina Masarykova 179/66

PRAHA 1, č.p.929, OPLETALOVA č. 22
CELKOVÁ REKONSTRUKCE OBJEKTU
A PŮDNÍ VESTAVBA

1. PODZEMNÍ PODLAŽÍ

STUPEŇ: DOKUMENTACE PROFESE VÝKRES
SKUTEČNÉHO PROVEDENÍ
MĚŘITKO: 1 : 100

PROJEKTANT:
KOLEKTIV
ATELIERU ATD

PROFESE VÝKRES
AS 2